
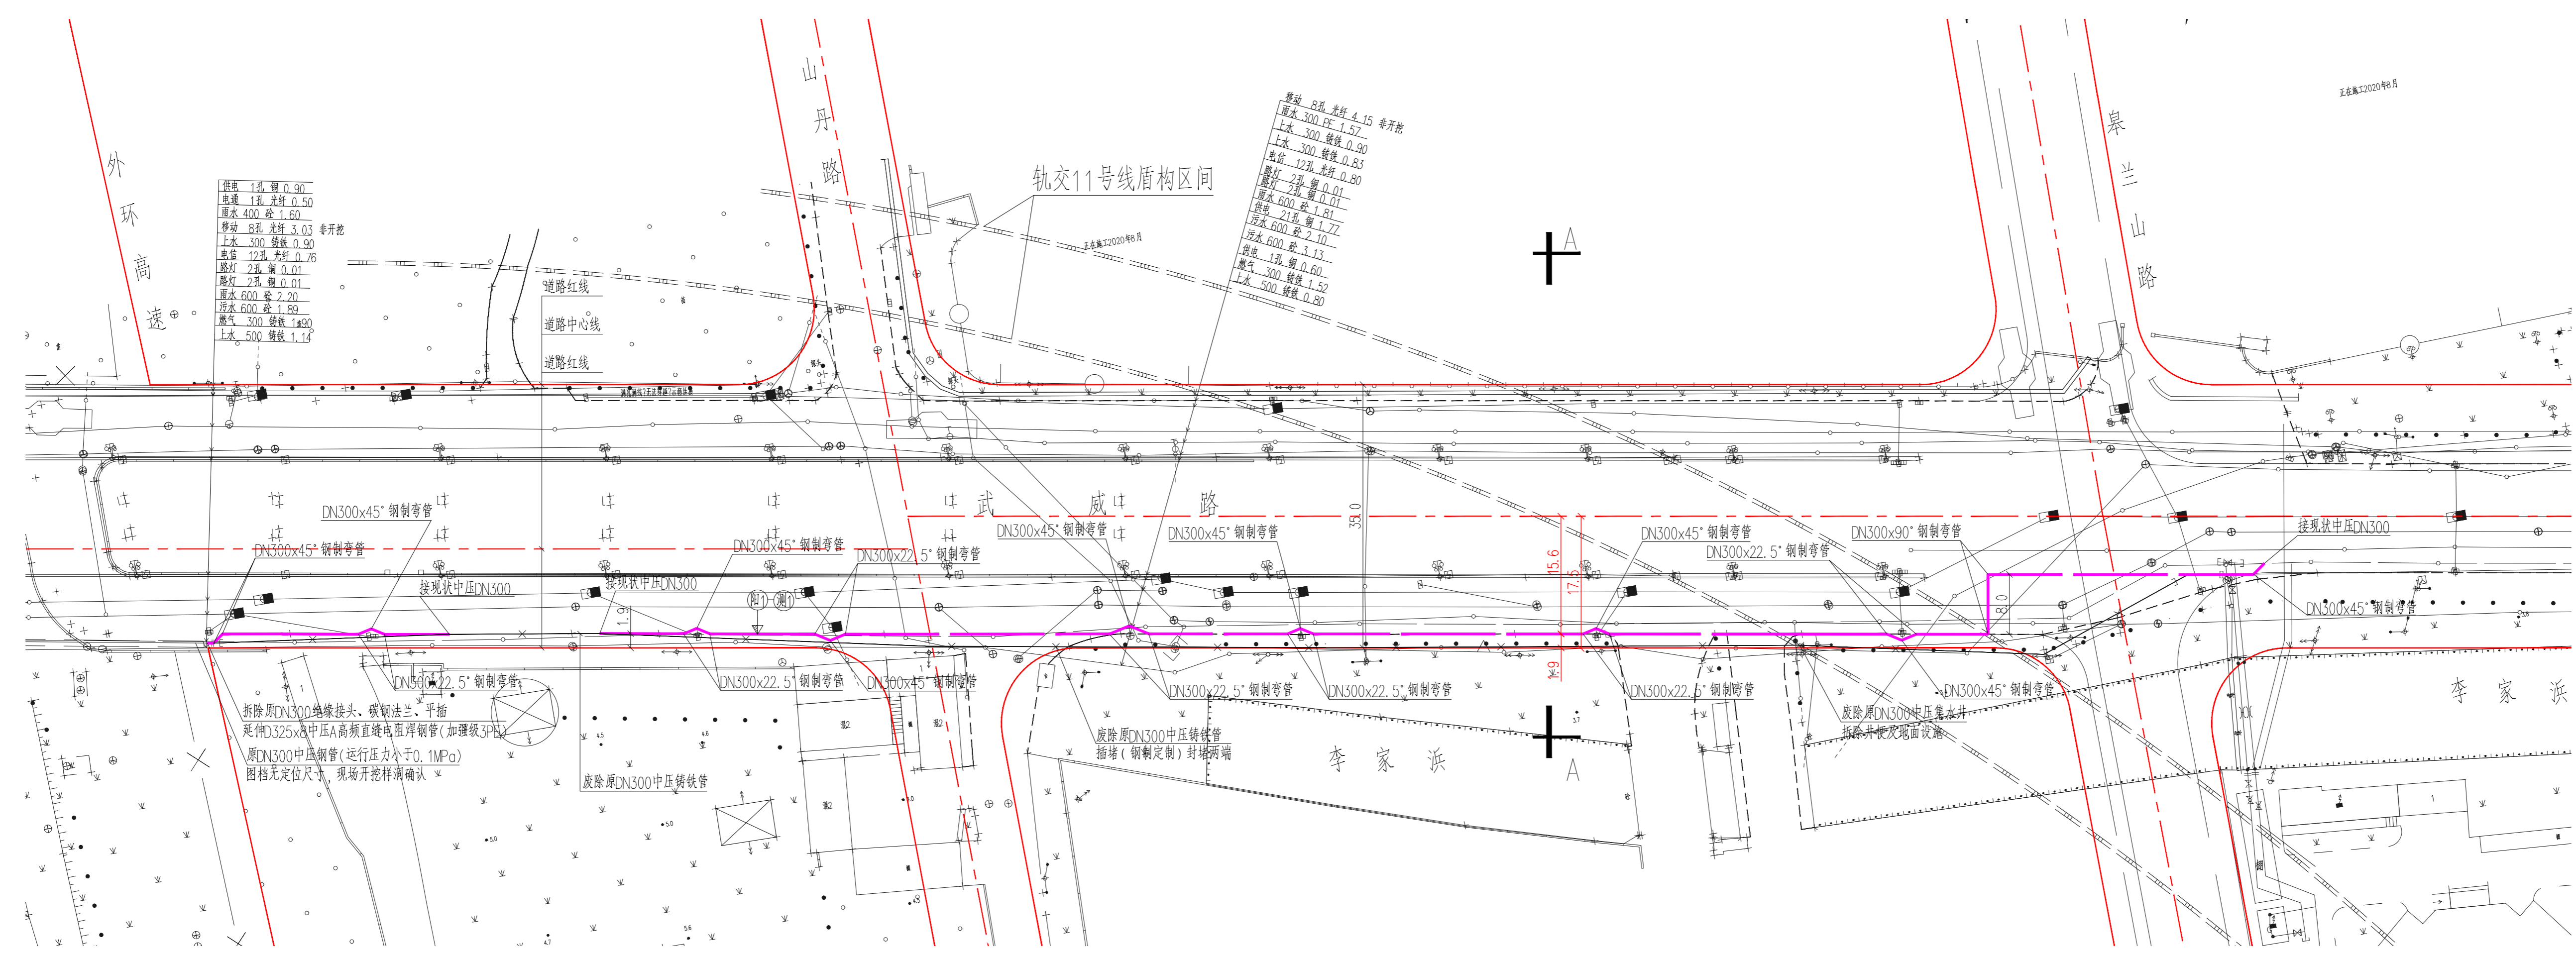


会签	审核	设计	校核	制图	绘图
JOINT CHECKUP	REVIEW	DESIGN	CHECK	DRAWING	PLANNING
给排水	暖通	电气	结构	机械	其他
WATER	HEATING	ELECTRICAL	STRUCTURE	MACHINERY	OTHER
给排水	暖通	电气	结构	机械	其他
WATER	HEATING	ELECTRICAL	STRUCTURE	MACHINERY	OTHER

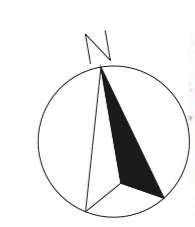

总平面图 1:500
(外环高速—泉兰山路)

说明 请照专用图

序号	修改内容	日期
NO.	DESCRIPTION	DATE

建设单位
CLIENT
上海燃气市北销售有限公司

项目名称
PROJECT
武威路(泉兰山路—外环高速)
燃气管道改造工程

上海能源建设工程设计研究院有限公司
SHANGHAI ENERGY CONSTRUCTION ENGINEERING DESIGN & RESEARCH CO., LTD
设计证书编号 A231004570

审定/日期 AUTHORIZED FOR ISSUE BY/DATE	
审核/日期 VIEWED BY / DATE	张磊
校核/日期 CHECKED BY / DATE	王坦
设计/日期 DESIGNED BY / DATE	史铁毅
制图/日期 DRAWN BY / DATE	

图名
DRAWING TITLE
总平面图
(外环高速—真南路)

项目编号 ITEM NO.	S6221120062	阶段 STATUS	竣工图
设计号 JOB NO.	市北22L0071	专业 DISCIPLINE	工艺
比例 SCALE	1:500	图号 DRAWING NO.	T03-02/03
日期 DATE	2023.03	版本号 VERSION	